



DIESER PLAN IST NUR GÜLTIG IN VERBINDUNG MIT DEN AKTUELLEN BRANDSCHUTZTECHNISCHEN ANFORDERUNGEN.  
 DIESER PLAN IST NUR GÜLTIG IN VERBINDUNG MIT DEN AKTUELLEN STATISCHEN BERECHNUNGEN.  
 ALLE MASSE SIND VOM JEWEILIGEN UNTERNEHMER EIGENTVERANTWORTLICH AM BAU ZU PRÜFEN !  
 UNSTIMMIGKEITEN SIND UNVERZÜGLICH DER BAULEITUNG ZU MELDEN !  
 ALLE HÖHENANGABEN BEZIEHEN SICH AUF OK. FERTIGFUSSBODEN !  
 OKFF= ±0,00 = xxx m ÜNNH.

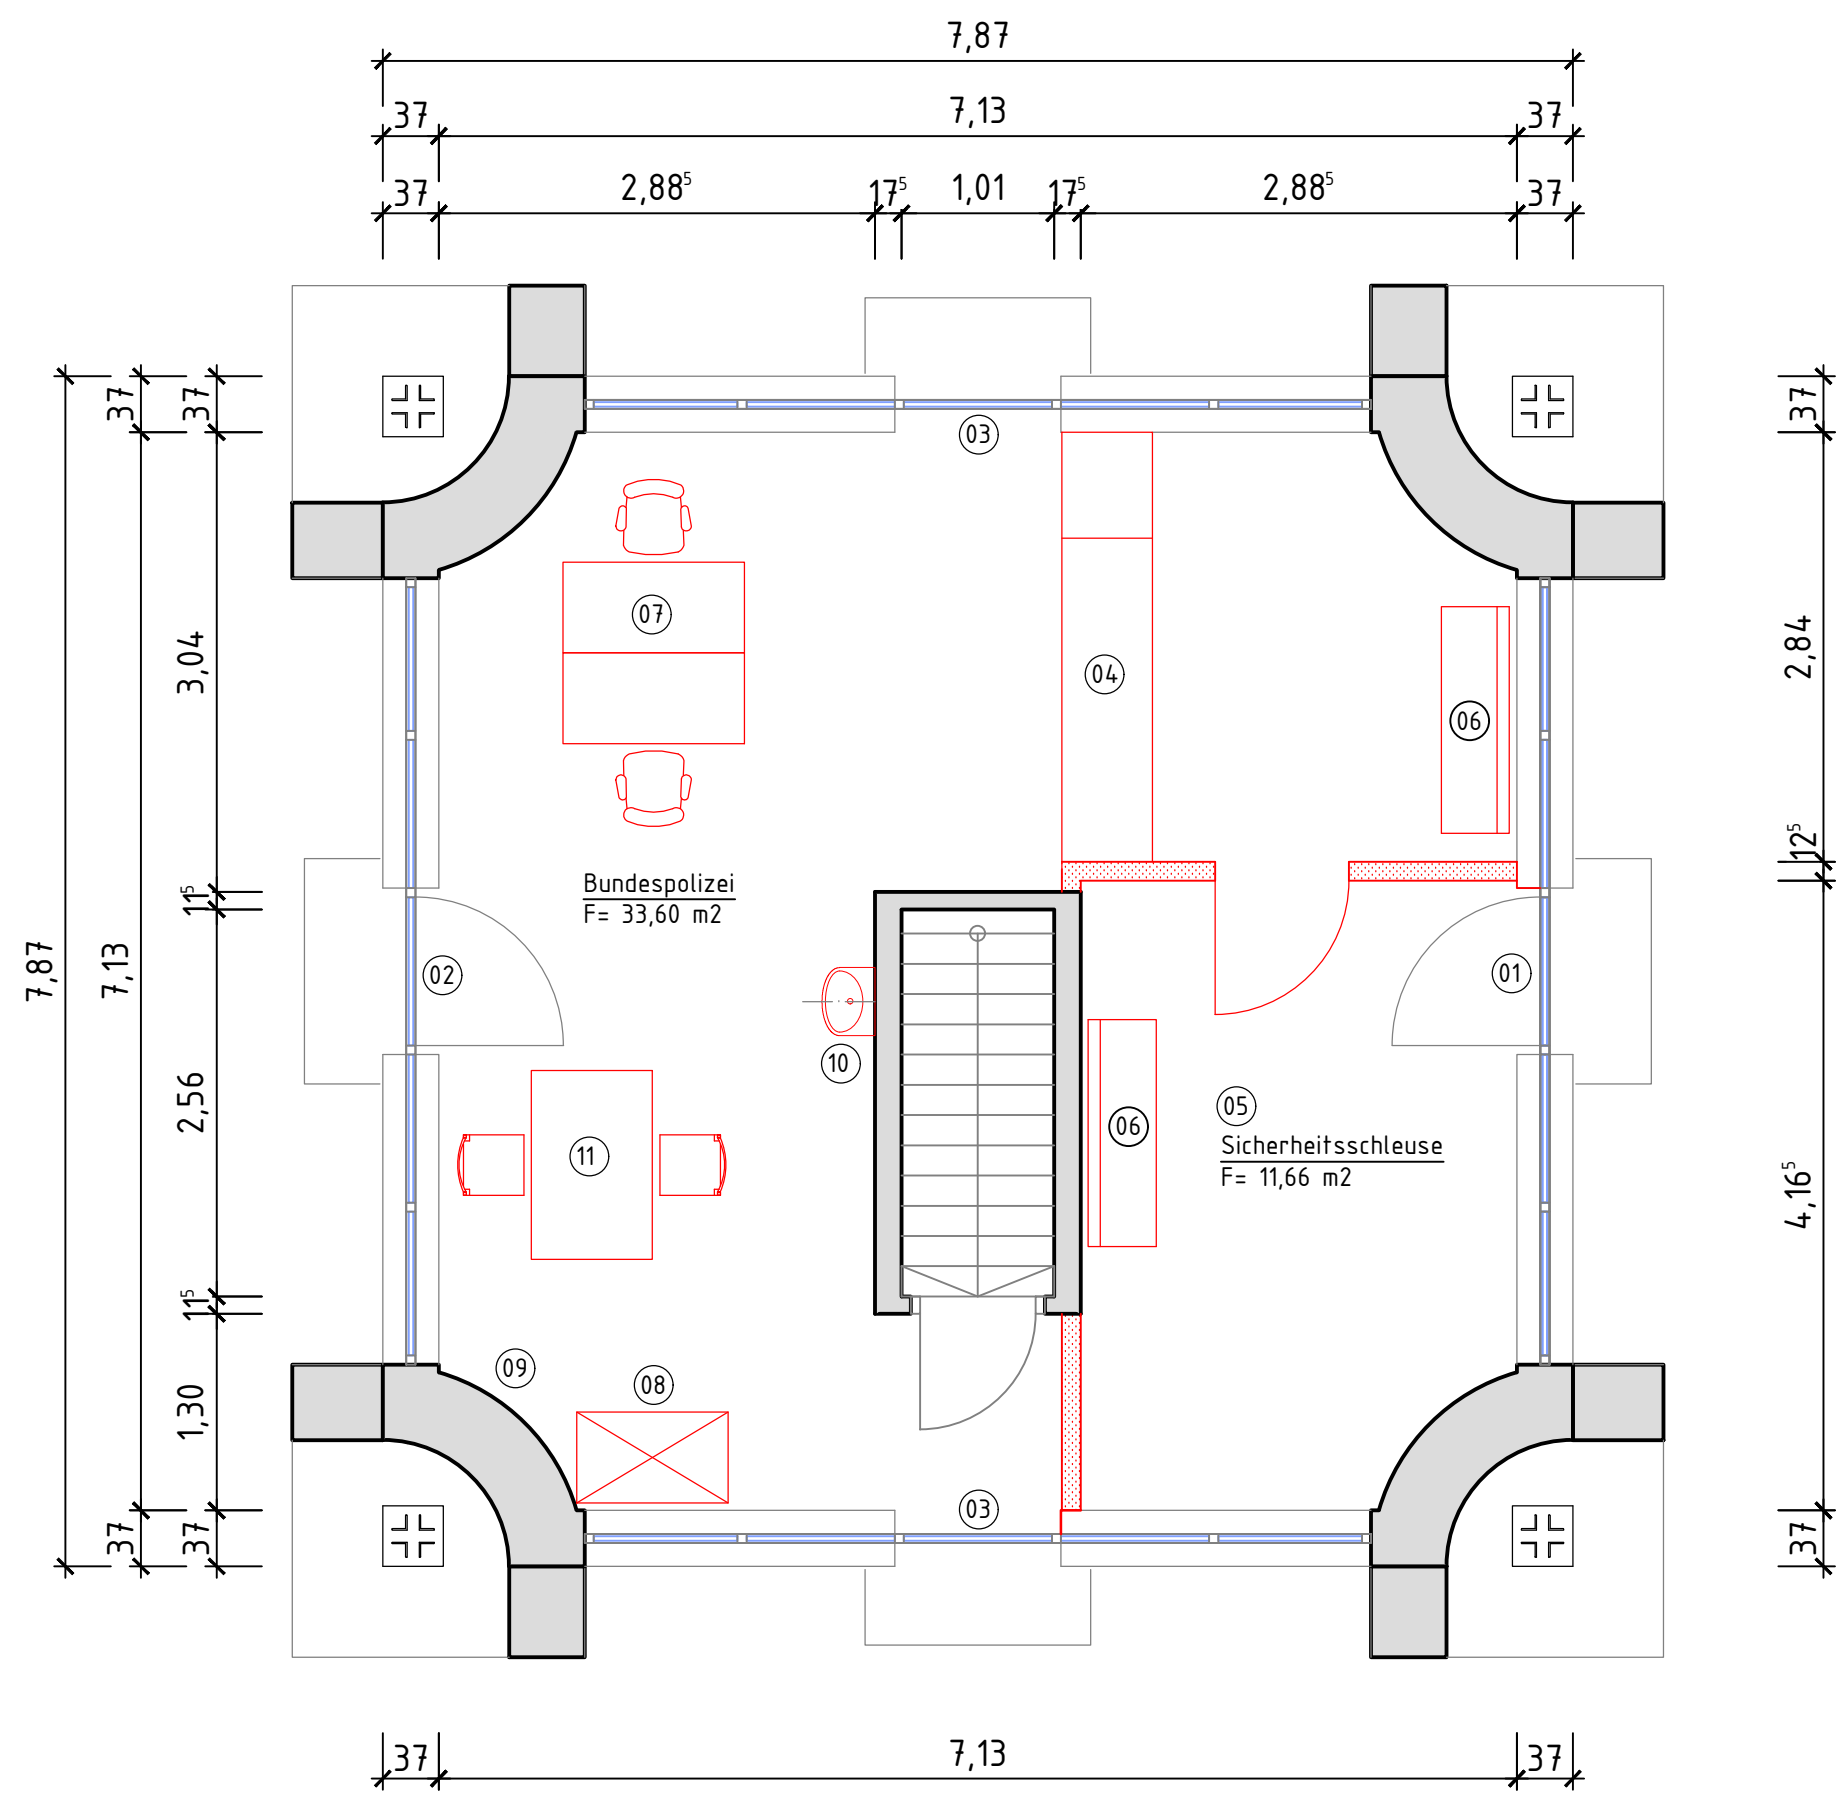

- 01 Zugang Bürger
- 02 Zugang Polizei
- 03 Zugang ungenutzt (verschlossen)
- 04 Tresen mit Klappe/Scheibe (Panzerglas)
- 05 Sicherheitsschleuse mit Gegensprechanlage  
ausser und innen, Kamera am Eingang, Summeranlage
- 06 Sitzbank fixiert
- 07 2x Schreibtisch mit Stuhl (Arbeitsplätze)
- 08 Ablagemöglichkeit Führungs + Einsatzmaterial
- 09 Kleiderständer
- 10 Waschbecken warm/kalt
- 12 Tisch mit 2 Stühlen

- Stückliste:
- 01. Mobiltelefon (Nutzerseitig)
  - 02. Bildschirm 2x (Nutzerseitig)
  - 03. Dockingstation (Nutzerseitig)
  - 04. Tastatur (Nutzerseitig)
  - 05. Drucker (Nutzerseitig)
  - 06. Festnetz (Nutzerseitig)
  - 07. Mobilfunk (Nutzerseitig)
  - 08. Heizung/Klima (Bauseitig)
  - 09. LKW-Spiegel für Schleuse (Nutzerseitig)
  - 10. Verglasung mit erforderlichem Sichtschutz/Splitterschutz Folienbeschichtung (Bauseitig)

**Legende**  
 — Bestand  
 — Neubau

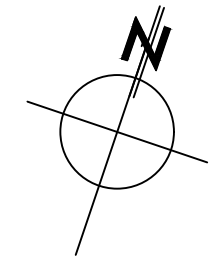

INDEX	ART DER ÄNDERUNG	NAME	DATUM

 <b>STADT NEUMÜNSTER</b> DER OBERBÜRGERMEISTER FACHDIENST GEBÄUDEMANAGEMENT ABTEILUNG HOCHBAU		
<b>UMBAU KIOSK</b> KONRAD-ADENAUER-PLATZ, NEUMÜNSTER		MASZSTAB: 1:50
<b>GRUNDRISS ERDGESCHOS</b>		
BESTANDSPLAN		
BAUVORLAGEBERECHTIGTER	( ARETZ )	ZEICHNUNGS-NR.: <b>AP01</b>
GEZEICHNET	18.10.2024 ( KESKIN )	
BAUHERR	( JAHN )	